

**EDIFICIO POLIVALENTE Y MODULAR
DE DESPACHOS Y LABORATORIOS**

ESTADO: AS BUILT	Nº PLANO:
PLANTA SOTANO	PL-01
	ESCALA: 1/200
	FECHA: 01 JUNIO 2011

Arquitecto: _____ Arquitecto técnico: _____




**EDIFICIO POLIVALENTE Y MODULAR
DE DESPACHOS Y LABORATORIOS**

ESTADO: AS BUILT	Nº PLANO:
PLANTA BAJA. MOBILIARIO	PL-07
	ESCALA: 1/200
	FECHA: 01 JUNIO 2011

Arquitecto

Arquitecto técnico

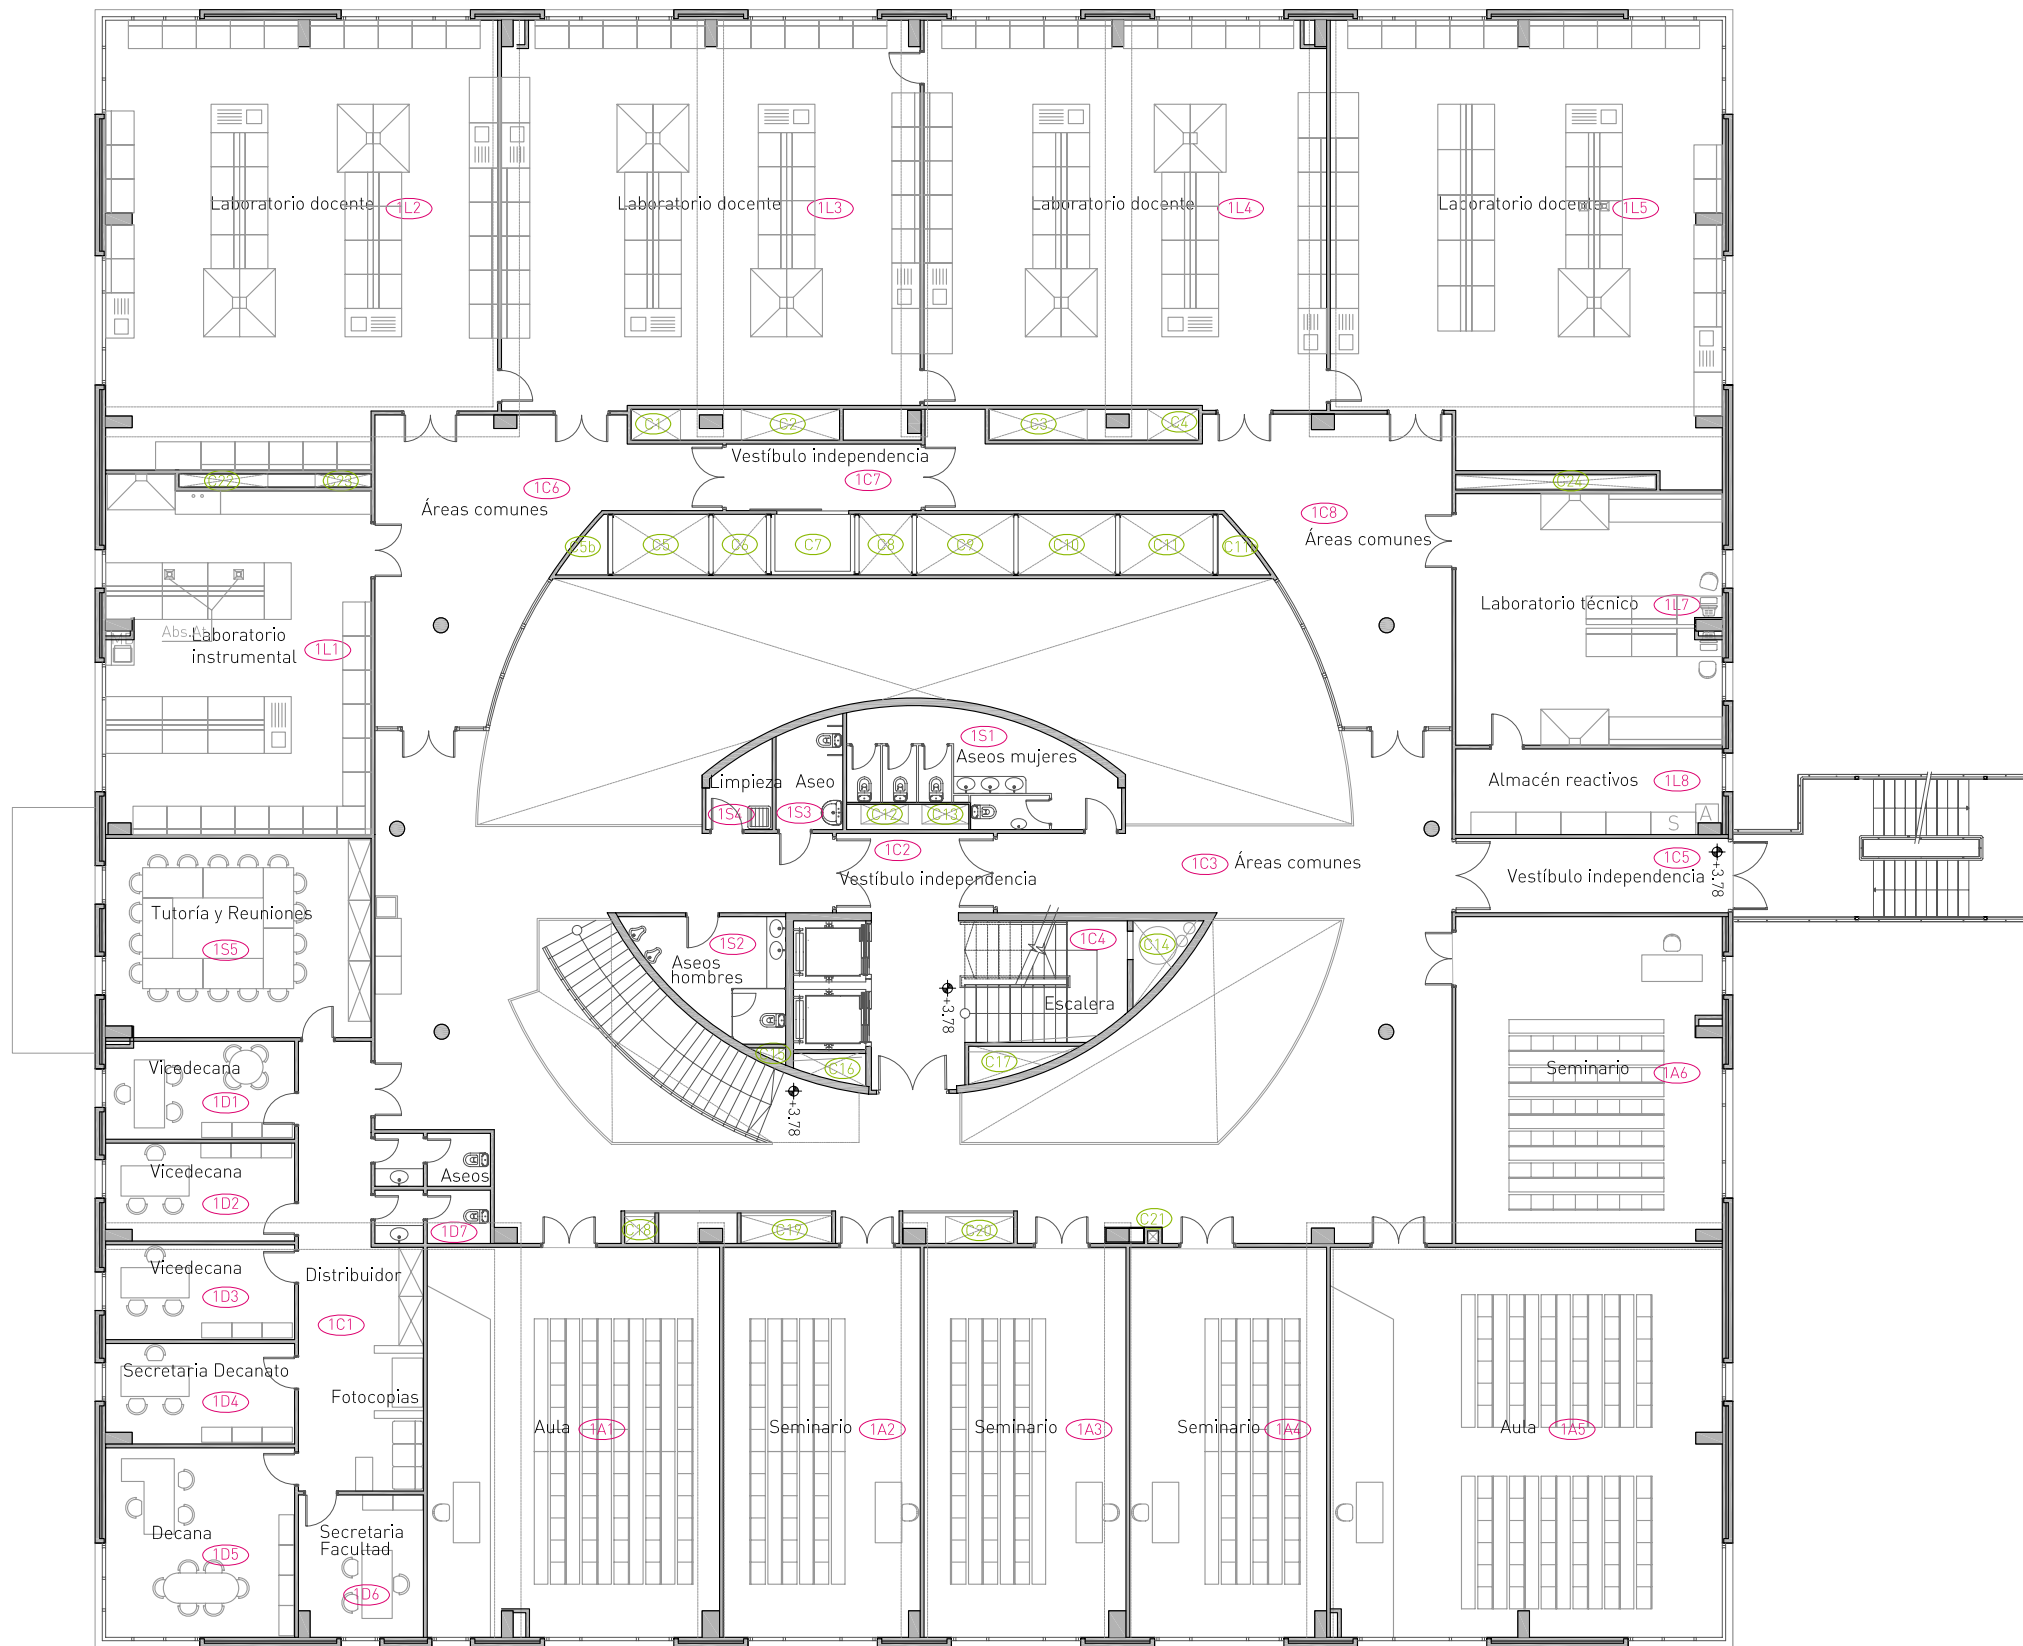

**EDIFICIO POLIVALENTE Y MODULAR
DE DESPACHOS Y LABORATORIOS**

ESTADO: AS BUILT	Nº PLANO:
PLANTA PRIMERA. MOBILIARIO	PL-08
	ESCALA: 1/200
	FECHA 01 JUNIO 2011

Arquitecto Arquitecto técnico

